

PŘÍLOHA Č. 1

Společnost Vozovna Slávany

Metrostav a.s.

IČ: 000 14 915

Koželužská 2450/4, Libeň, 180 00 Praha 8

Vedoucí společník

BERGER BOHEMIA a.s.

IČ: 453 57 269

Klatovská 410/167, 321 00 Plzeň


Druhý společník

TSS GRADE, a. s. pobočka Česká republika


IČ: 027 65 055

Pražákova 1008/69, 639 00 Brno - Štýřice

Třetí společník

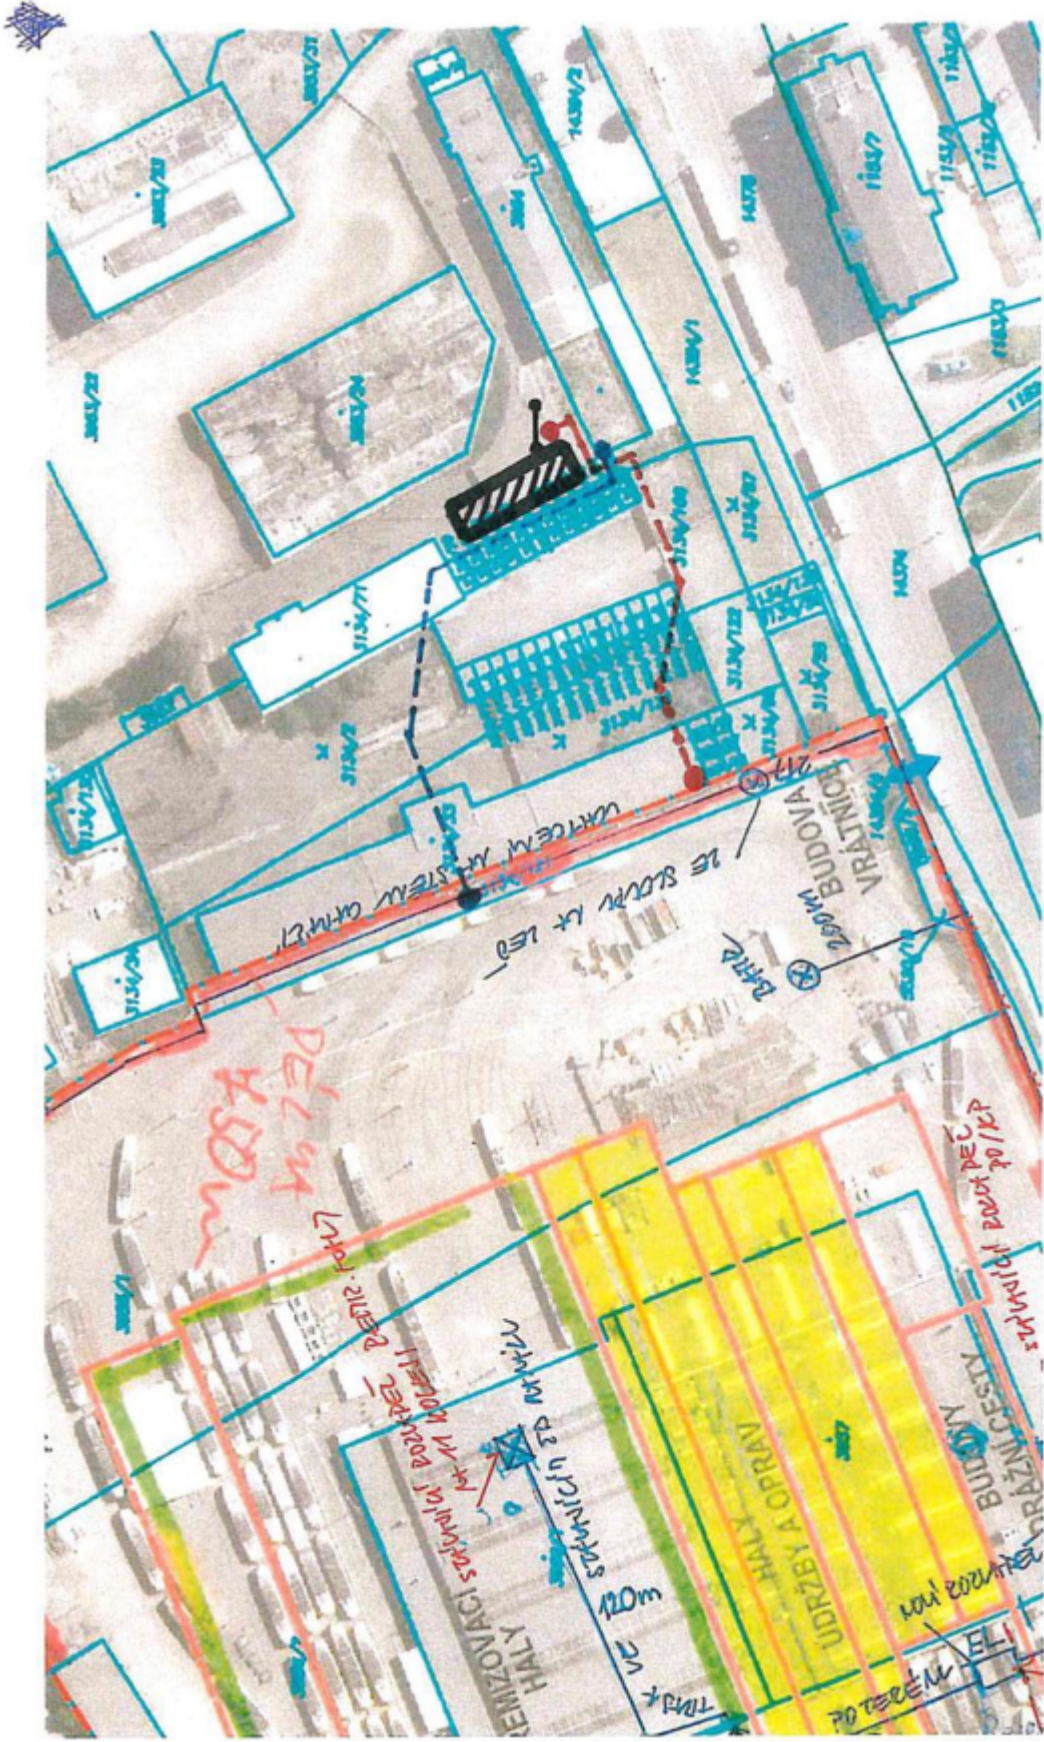

- VODOVOD 100 m' - DN 25
- ELEKTRO 130 m'
- KANALIZACE 12 m' - DN 100

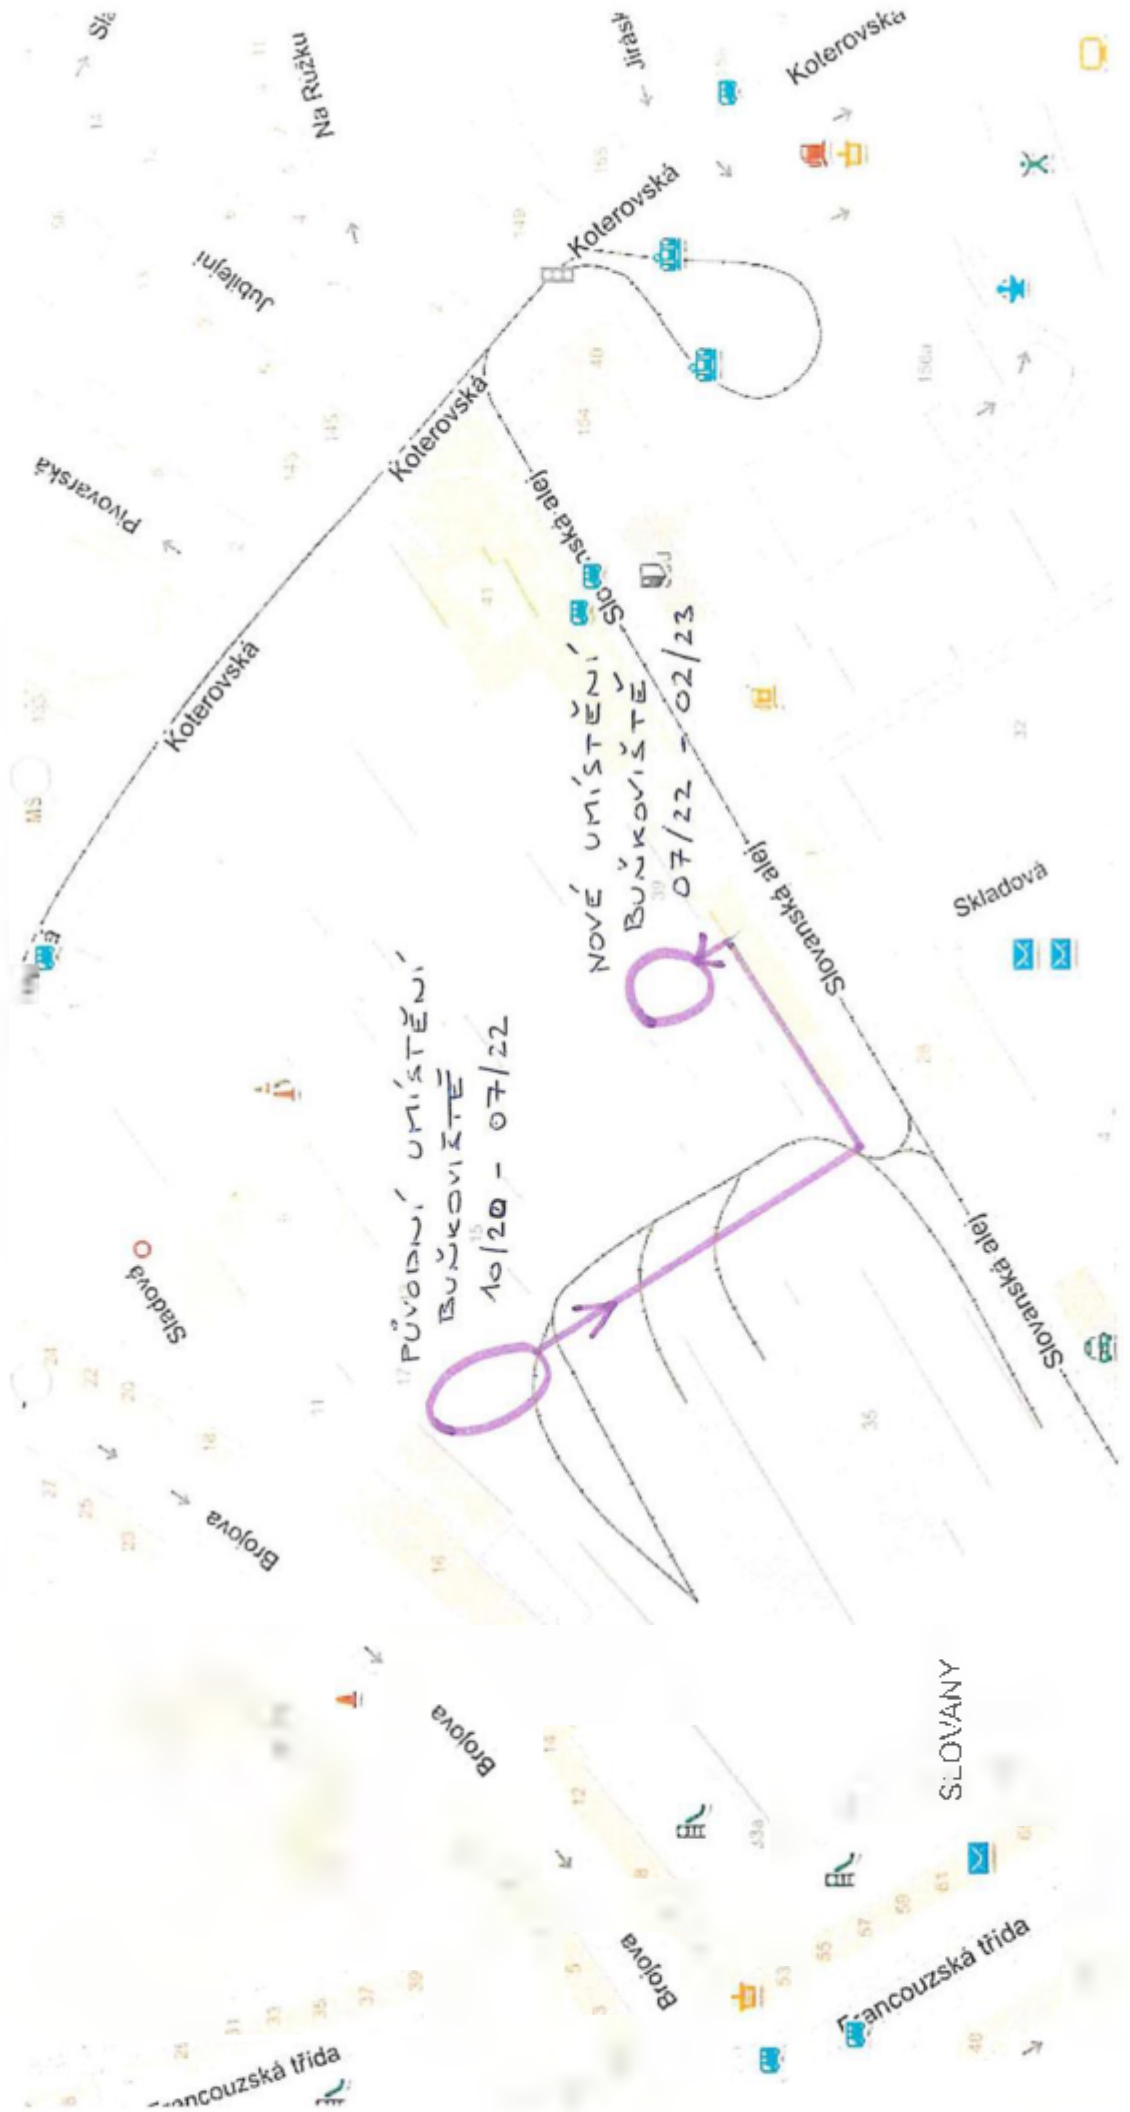

PŮVODNÍ UMÍSTĚNÍ
BUŇKOVISŤE
10/20 - 07/22

NOVÉ UMÍSTĚNÍ
BUŇKOVISŤE
07/22 - 02/23

SLOVANY

Francouzská třída

Skladová

Koterovská

Koterovská

Koterovská

Koterovská

Jubilejní


Slk

Skladová

Brojova

Brojova

Brojova

Francouzská třída

Předmět díla	Rekonstrukce vozovny Slovany Pízeň, Slovanská alej 35
Objekt	SLA SO 20/3 - Stavební připravenost pro napájecí a zpětné vedení
Objednatel	Pízeňské městské dopravní podniky, a.s., IČ: 25220683 Denisovo nábřeží 920/12, 301 00 Pízeň - Východní Předměstí
Zhotovitel	„Společnost Vozovna Slovany“ Metrostav a.s., IČ. 00014915, Koželužská 2450/4, 180 00 Praha 8 (vedoucí společník) BERGER BOHEMIA a.s., IČ. 45357269, Klatovská 410/167, 321 00 Pízeň (druhý společník) TSS GRADE, a.s. pob. ČR, IČ 02765055, Pražákova 1008/69, 639 00 Brno (třetí společník)
TDS	Sdružení IIS – vozovna Slovany – TDS, [redacted] vedoucí TDS
Projektant	METROPROJEKT Praha a.s. [redacted] hlavní inženýr projektu

Poznámky	Změnový list č. 167 navazuje na změnový list č. 34 a je doplněn a doplněn dle finálního geodetického zaměření		
	změnu vyvolal objednatel		
údaje o ceně díla	ocenění změny předložil	zhotovitel	cenová změna za změnový list č. 0167 bez DPH
	cena SO dle SoD (bez DPH)		2 832 963,26 Kč
	ZL č. 34		264 957,16 Kč
	náklady na změnu bez DPH:		72 188,47 Kč
	cena SO 20/3 po ZL č. 034 + 167 (bez DPH)		3 170 118,89 Kč
	cena díla bez DPH (dle SoD + DOD):		1 798 178 073,61 Kč
			cena díla po ZL č. 167 bez DPH
			1 798 250 262,08 Kč
změna ceny	Méněpráce celkem bez DPH:	609 219,40 Kč	1 290 527,27 Kč celková hodnota změny bez DPH
	Vícepráce celkem bez DPH:	681 407,87 Kč	
termín	Vliv změny na termín dokončení díla:		změna nemá vliv na dokončení díla
odsouhlasení změny	změnu odsouhlasil		datum
	Zhotovitel:	[redacted]	6.12.22
	Věcně za TDS:	[redacted]	6.12.22
	Technický za AD:	[redacted]	6.12.22
	Objednatel:	[redacted]	13.12.22
přílohy	č 1 - rozpočet ke změnovému listu č. 167 č 2 - rozdílový VV č 3 - geodetické zaměření č 4 - rozklad ceny		

17	K	4606000023	Přemístění (odvoz) hominy, suli a vybouraných hmot vodovodné přemístění hominy včetně složení, bez naložení a rozpoštění jakékoliv třídy, na vzdálenost přes 500 do 1000 m	m3	101,100
	WV		11,57*5,18*100 1 řadový		3,240
	WV		11,87*6,33*1,57, 1*120 0 řadový		97,860
	WV		Soudrž		101,100
	VV-ROD	sátiska	výkop - záhyb 1608 805-281 273		
18	K	4606000031	Přemístění (odvoz) hominy, suli a vybouraných hmot vodovodné přemístění hominy včetně složení, bez naložení a rozpoštění jakékoliv třídy, na vzdálenost Přiglatok & ceně -0023 za každých dalších 1 započítá 1000 m	m3	1 515,000
	WV		101*13		1 815,000
	WV		Soudrž		1 515,000
19	M	94620001	sátiska * 15 km	1	181,960
	WV		poplatek za uložení slávebního odpáda zeminy a kameni - zařídišného kódem 170 504		101,100
	WV		101 *1,6 *Výkopové součtením množství		181,960
	VV-ROD	sátiska	* 1,6 *Výkopové součtením množství		
20	K	460620014	Úprava terénu provizími úprava terénu včetně odkopání čtrnáctých merovnicí a záhybu prohlubní se zhuštěním, v Normině třídy 4	m2	189,000
	WV		90*1 1*431*120*1,5*8*3		189,000
	VV-ROD		90*1 1*431*120*1,5*8*3		
	VV OZ		90*1,1*128*6*16,17*1,8*8*3		
NOVÉ POLOŽKY					
101	K	M2.1225	Výstražná fólie do výkopu	m	0,000
	P		Převážně ze SLA SO 20/2 pal 2,9		
	VV-ROD		9 pal 6 5 5 8 pa 1 80,4 m		
102	K		Vlákno homony	ks	0,000
	VV OZ		řadový typ - nahrazení posady c 15		
	P		Materiál - vz příloha		
	K		Doprava a mechanizace		
103	K		Úprava rámu šachet	ks	0,000
			soudrž		

vypracoval:

za zhotovitele:

ZB TDS

datum

6.12.2022

6.12.2022

6.12.2022

PROTOKOL ZSPS č. 253/155/2020

BRICHTA




geodetická kancelář

Ing. Tomáš Brichta - Výkon zeměměřických činností,

Stavařská 402, 330 08 Zruč-Senec, IČO 453 95 047

provizorná: Vřesová 650, 330 08 Zruč Senec, geoplzen@geoplzen.cz

Akce: REKONSTRUKCE VOZOVNY SLOVANY Plzeň, Slovanská alej 35

 Společnost Vozovna Slovany společnosti  Metrostav a. s. a BERGER BOHEMIA a. s.  a TSS GRADE, a. s.	staveniště: Vozovna Slovany k.ú.: Plzeň obec: Plzeň okres: Plzeň město kraj: Plzeňský Souřadnicový systém: S-JTSK Výškový systém: Bpv Pásové a výškové připojení: Na body VSS
	Objednavatel: IMONT spol. s r.o. Perlova 14 301 00 Plzeň Projektant: Společnost MP + MMO – Vozovna Slovany společnosti METROPRJEKT Praha a.s. a Matt MacDonald CZ, spol. s r.o.

Použité podklady:

Označení (stabilizace) měřených – vytyčených bodů: kab. šachty, chráničky, multikanály

Použité přístroje: Trimble S9 s příslušenstvím, Trimble SX10 s příslušenstvím

Přesnost měření: 3. třída přesnosti

Použitý SW: MSt. VB, Survey Controller SW: 12.50, TBC v. 5.60

Mapa KN: DKM

Datum měření: duben 2021 – květen 2022

Popis prací:

V průběhu dubna 2021 až května 2022 byla provedena zaměření skutečného provedení stavby *SD SLA 20/3 Stavební připravenost pro napojení a zpětné vedení* na stavbě Rekonstrukce vozovny Slovany Plzeň, Slovanská alej 35.

Zaměření bylo provedeno polární metodou trigonometrickým určením výšek s připojením na body VSS, nebo metodou laserového scanování. V terénu byly zaměřeny dva kabelových šachet, multikanály (zaměřené v ose na horní hraně multikanálu) a trasy chrániček. Výpočet souřadnic podřadných bodů byl proveden v Survey Controller SW: 12.50, nebo byly body extrahovány ze scanovaných dat v programu TBC v 5.60.

V grafickém prostředí MicroStation VB byl vytvořen výkres ZSPS. Trasa multikanálů a chrániček byla ve výkresu ZSPS extrapolována na vnitřní hranu kabelových komor a vnitřní stěnu měřiny. Výkres ZSPS byl pro tisk spojen s katastrální mapou a kresbou koleji. *Zákres vlastnických hranic nelze použít pro vytyčení těchto hranic. Vytyčení hranic v terénu musí být provedeno v souladu s vyhláškou č. 357/2013 Sb., kterou se provádí zákon č. 256/2013 Sb. o katastru nemovitosti České republiky (katastrální zákon).*

Ve výkresu ZSPS byly odměřeny průměrné délky tras multikanálů a chrániček v jednotkových úsecích a ty jsou uvedeny ve výkresu ZSPS.

Celkově bylo zhotoveno 991,8 m chrániček DN 110, 237,6 m chrániček HDPE 110 a 122,4 m multikanálů SW.

Přílohy: Seznam souřadnic
Výkres zaměření skutečného provedení stavby

Poznámka: Výpočetní protokoly jsou uloženy v elektronickém archivu zhotovitele.

Vyhotovil(a) a předal(a) dne:	Za objednatele převzal(a) dne:	Ověřil ÚOZI
	 podpis:	
č.e.v.o.: 1070/2022 dne: 30.6.2022		

Naleženými a přesností odpovídá příloženým předpisům a podmínkám p. termíně dodaným s objednatelem.

Seznam souřadnic

Akce: REKONSTRUKCE VOZOVNY SLOVANY Plzeň, Slovanská alej 35
 Protokol: 753/155/2020
 Souřadnicový systém: S-JTSK
 Výškový systém: Bpv

Výchozí body

číslo bodu	Y (m)	X (m)	Z (m)	popis
6001	820860.257	1072305.148	344.660	bod V55
6002	820906.057	1072350.761	345.273	bod V55
6004	820737.361	1072385.285	344.888	bod V55
6028	820819.886	1072436.360	344.787	bod V55
6047	820806.005	1072254.818	346.993	bod V55
6070	820861.470	1072382.012	344.571	bod V55

Podrobné body

číslo bodu	Y (m)	X (m)	Z (m)	popis
2530001	820810.24	1072383.74	341.67	chránicka
2530002	820811.41	1072387.72	341.62	chránicka
2530003	820798.67	1072356.23	341.35	chránicka
2530004	820799.22	1072355.46	341.35	chránicka
2530005	820845.08	1072344.66	341.81	chránicka
2530006	820844.50	1072342.26	341.17	chránicka
2530007	820844.47	1072344.89	341.23	chránicka
2530008	820851.09	1072328.81	341.00	chránicka
2530009	820852.65	1072339.95	341.20	chránicka
2530010	820796.91	1072350.24	340.90	KK1 drů
2530011	820796.18	1072352.02	340.90	KK2 drů
2530012	820795.26	1072354.34	340.85	KK3 drů
2530013	820778.70	1072340.40	341.08	KK5 drů
2530014	820777.98	1072342.20	341.10	KK6 drů
2530015	820777.05	1072344.48	341.09	KK7 drů
2530016	820794.68	1072353.93	341.50	multikanal
2530017	820794.54	1072354.29	341.51	multikanal
2530018	820795.62	1072351.57	341.40	multikanal
2530019	820795.46	1072351.93	341.39	multikanal
2530020	820796.18	1072350.17	341.37	multikanal
2530021	820796.35	1072349.75	341.37	multikanal
2530022	820795.96	1072354.77	341.41	multikanal
2530023	820796.03	1072354.47	341.40	multikanal
2530024	820796.24	1072354.50	341.42	multikanal
2530025	820796.11	1072354.85	341.42	multikanal
2530026	820796.76	1072357.50	341.40	multikanal
2530027	820796.96	1072352.60	341.42	multikanal
2530028	820796.91	1072352.13	341.40	multikanal
2530029	820797.26	1072352.24	341.42	multikanal
2530030	820797.50	1072350.71	341.37	multikanal
2530031	820797.73	1072350.84	341.38	multikanal
2530032	820797.72	1072350.43	341.39	multikanal
2530033	820797.62	1072350.47	341.39	multikanal
2530034	820792.68	1072347.24	341.40	multikanal
2530035	820792.52	1072348.17	341.40	multikanal
2530036	820791.72	1072349.52	341.45	multikanal
2530037	820791.64	1072349.83	341.47	multikanal
2530038	820790.61	1072351.68	341.51	multikanal
2530039	820790.48	1072352.02	341.52	multikanal
2530040	820783.90	1072347.87	341.60	multikanal
2530041	820783.69	1072348.76	341.61	multikanal
2530042	820784.78	1072346.11	341.56	multikanal
2530043	820784.47	1072345.70	341.56	multikanal
2530044	820784.95	1072344.05	341.56	multikanal
2530045	820785.11	1072343.58	341.55	multikanal
2530046	820779.49	1072340.36	341.79	multikanal
2530047	820779.29	1072340.79	341.75	multikanal
2530048	820778.72	1072347.24	341.74	multikanal
2530049	820778.57	1072342.69	341.71	multikanal
2530050	820777.77	1072344.54	341.64	multikanal
2530051	820777.60	1072345.00	341.65	multikanal
2530052	820777.20	1072347.60	341.59	multikanal
2530053	820777.03	1072341.99	341.61	multikanal
2530054	820776.28	1072343.86	341.62	multikanal
2530055	820776.11	1072344.28	341.63	multikanal
2530056	820774.78	1072337.40	341.73	chránicka
2530057	820776.41	1072338.80	341.58	chránicka
2530058	820777.98	1072339.90	341.70	chránicka
2530059	820777.65	1072340.13	341.73	chránicka
2530060	820776.12	1072339.23	341.59	chránicka
2530061	820774.54	1072338.08	341.74	chránicka
2530062	820774.23	1072338.80	341.77	chránicka
2530063	820775.06	1072339.77	341.59	chránicka
2530064	820776.27	1072340.98	341.58	chránicka
2530065	820776.30	1072341.53	341.60	chránicka
2530066	820774.90	1072340.50	341.56	chránicka
2530067	820774.87	1072339.76	341.72	chránicka
2530068	820773.10	1072341.54	341.71	chránicka
2530069	820773.98	1072342.25	341.59	chránicka
2530070	820774.86	1072342.97	341.57	chránicka
2530071	820774.53	1072343.25	341.57	chránicka
2530072	820773.51	1072342.71	341.61	chránicka
2530073	820772.84	1072342.38	341.73	chránicka



Legenda:

- hranice pozemků
- - - hranice stavebního území
- hranice katastrálního území
- hranice obce
- hranice katastrálního území



BRICHTA geodetická kancelář	Akce: REKONSTRUKCE VOZOVNY SLOVANY Pízeň, Slovanská ulič 35	Číslo protokolu: 253/155/2020
	Příklad: Zaměření skutečného provedení stavby	Měřítko: 1:250

víko Fortress 1325x1325 D400

komu: [REDACTED]

30.08.2022 09:36

Dobrý den,
víko FORT.ULT. 1325x1325 litina D400 (1220x1220) cena 65025,-Kč/ks

S pozdravem

[REDACTED]
SITEL, spol. s r.o.
Oblast 11220 - Plzeň
Jateční 1128/46
301 00 Plzeň 4
[REDACTED]
[REDACTED]

Tento e-mail a jakékoliv k němu připojené přílohy jsou důvěrné a jsou určeny pouze jeho adresátům. Adresát e-mailu je povinen dbát, aby tyto důvěrné informace nebyly zneužity, nebo aby nedošlo k jejich prozrazení bez zákonného důvodu.

Jestliže jste obdržel (a) tento e-mail omylem, informujte laskavě neprodleně jeho odesílatele. Obsah tohoto e-mailu i s přílohami a jeho kopie trvale vymažte ze svého systému. Nejste-li zamýšleným adresátem tohoto e-mailu, nemáte právo tento e-mail a/nebo jeho přílohy jakkoliv užívat, rozšiřovat, kopírovat nebo zveřejňovat. Odesílatel prohlašuje, že tento e-mail, ani jeho přílohy, nezakládá jednání o smlouvě, a že nemá v úmyslu na jeho základě uzavřít smlouvu. Tento e-mail, ani jeho přílohy, nejsou návrhem na uzavření jakékoliv smlouvy (nabídkou), přijetím nabídky, ani jejím zrušením, odvoláním a/nebo odmítnutím. Tento e-mail, ani jeho přílohy, není změnou a/nebo zrušením smlouvy. Odesílatel prohlašuje, že tento e-mail, ani jeho přílohy, nezakládá zmocnění odesílatele k právnímu jednání za SITEL, spol. s r.o. K právnímu jednání odesílatele za SITEL, spol. s r.o. je potřeba vystavení zvláštní plné moci. Tento e-mail, ani jeho přílohy, není potvrzením o splnění dluhu (kvitancí). Tento e-mail, ani jeho přílohy, není vzdáním se jakéhokoliv práva. Odesílatel e-mailu neodpovídá za případnou újmu v důsledku modifikace či zpoždění při přenosu e-mailu.

This e-mail and any attachments hereto are confidential and intended only for its addressees. The addressee of the e-mail is obliged to ensure that this confidential information is not misused or disclosed without a legal reason.

If you have received this e-mail by mistake, please inform the sender immediately and permanently delete the content(s) of this e-mail and the attachments and their copies from your system. If you are not the intended recipient of this e-mail and the attachments hereto, you are not entitled to use, distribute, copy or publish them whatsoever. The sender declares that neither this-email nor the attachments hereto shall be considered as the negotiation of a contract and that no contract is intended to be concluded based on them. This e-mail nor the attachments hereto shall constitute a proposal (offer) for concluding any contract or the acceptance, cancellation, rejection of, or the withdrawal from, the offer. This e-mail and the attachments hereto shall not constitute change or cancellation of any contract. The sender declares that neither this e-mail nor the attachments hereto shall be considered as sender's authorization to act on behalf of SITEL, spol. s r.o. A special power of attorney needs to be issued for the sender to be authorized to act on behalf of SITEL, spol. s r.o. Neither this e-mail nor the attachments hereto shall be understood as a debt repayment confirmation (receipt). Neither this e-mail nor the attachments hereto shall be understood as waiver of any right. The sender of this e-mail shall not be liable for possible damage caused as a consequence of modification or delay in transmitting the same.

IMONT spol. s r. o., Perlová 14, 301 00 Plzeň



berger Bohemia s.r.o.

Mobilizace


W Plzeň dne: 14.11.2022

IO 20/3 - Stavba přípravnost pro majitel a zpětné vedení		
Položka číslo	Položka název	cena (CZK)
24	Doprava a manipulace - váno beton	1 305,00 Kč

Web: www.imont.cz

Bankovní spojení:

ICO 00516163 DIČ CZ00516163
CR: kraj soud Plzeň odd. sepsání 25

Předmět díla:	Rekonstrukce vozovny Slovany Pízeň, Slovanská alej 35
Objekt:	SLA SO 13 - Komunikace a chodníky
Objednatel:	Pízeňské městské dopravní podniky, a.s., IČ: 25220683 Denisovo náměstí 920/12, 301 00 Pízeň - Východní Předměstí
Zhotovitel:	„Společnost Vozovna Slovany“ Metrostav a.s., IČ 00014915, Kože užská 2450/4, 180 00 Praha 8 (vedoucí společník) BERGER BOHEMIA a.s., IČ 45357269, Klatovská 410/167, 321 00 Pízeň (druhý společník) TSS GRADE, a.s. pob. ČR, IČ: 02765055, Pražákova 1008/69, 639 00 Brno (třetí společník)
TDS:	Sdružení IIS – vozovna Slovany – TDS, [redacted] vedoucí TDS
Projektant:	METROPROJEKT Praha a.s., [redacted] hlavní inženýr projektu

Popis změny	Změnový list přepočten dle geodetického zaměření a navazuje na ZL016. Jedná se o :
	<ul style="list-style-type: none"> změnu přídlažby v ulici Slovanská alej odečet za přesun, nakládání a odvoz zásypu doplnění dopravních majáčků úprava chodníku podél plotu

změnu vyvolal: objednatel

údaje o ceně díla	ocenění změny předložil: zhotovitel	cenová změna za změnový list č 176 bez DPH
	cena SO dle SoD (bez DPH)	20 793 782,76 Kč
	ZL č. 016	5 942 627,89 Kč
	náklady na změnu bez DPH:	-1 571 510,42 Kč
	cena SO po ZL č.016 + 176 (bez DPH):	25 164 900,33 Kč
	cena díla bez DPH (dle SoD + DOD)	1 836 428 136,70 Kč
	cena díla po ZL č 176 bez DPH	1 834 856 626,28 Kč

změna ceny	Méněpráce celkem bez DPH.	2 101 756,37 Kč	2 632 000,32 Kč celková hodnota změny bez DPH
	Vícepráce celkem bez DPH	530 244,95 Kč	

termín	Vliv změny na termín dokončení díla	změna nemá vliv na dokončení díla
--------	-------------------------------------	-----------------------------------

odsouhlasení změny	změnu odsouhlasil	datum	podpis
	Zhotovitel: [redacted]	14.2.13	[redacted]
	Věcně za TDS: [redacted]	22.2.13	[redacted]
	Technicky za AD: [redacted]	14.2.13	[redacted]
	Objednatel: [redacted]	22.2.13	[redacted]

přílohy	č 1 - rozpočet ke změnovému listu č. 176 č 2 - rozdílový výkaz výměr č 3 - geodetické zaměření
---------	--

Rekonstrukce vozovny Slovany Pízeň, Slovanská alej 35

Předmět díla:


ROZPOČET KE ZMĚNOVÉMU LISTU Č.:

176

MĚNĚPRÁCE											
PČ	Typ	Kód	Popis	MJ	Množství dle SoD + ZL č.16	množství po změně	rozdlil množství	J.cena [Kč]	celk.cena v SoD + ZL č.16[Kč]	celk.cena po změně [Kč]	rozdlil celk. ceny [Kč]
16	K	123731	ODKOP PRO SPOD STAVBU SILNIC A ŽELEZNIC TR. I, ODVOZ DO 1KM	M3	5 032,540	4 280,580	751,960	267,39 Kč	1 345 650,87 Kč	1 144 584,29 Kč	201 066,58 Kč
18	K	17110	ULOŽENÍ SYPANINY DO NÁSPYV SE ZHUTNĚNÍM	M3	4 775,740	4 023,780	751,960	146,89 Kč	701 508,45 Kč	591 053,04 Kč	110 455,40 Kč
19	K	18110	ÚPRAVA PLÁNĚ SE ZHUTNĚNÍM V HORNINĚ TR. I	M2	14 580,220	13 752,080	838,140	24,88 Kč	362 712,87 Kč	341 876,71 Kč	20 836,16 Kč
24	K	56334	VOZOVKOVÉ VRSTVY ZE ŠTĚRKODRTI TL DO 200MM	M2	3 725,500	3 722,000	3,500	235,77 Kč	878 381,14 Kč	877 535,94 Kč	845,20 Kč
26	K	56336	VOZOVKOVÉ VRSTVY ZE ŠTĚRKODRTI TL DO 300MM	M2	571,500	324,000	247,500	412,71 Kč	235 863,77 Kč	133 718,04 Kč	102 145,73 Kč
29	K	57472	VOZOVKOVÉ VÝZTUŽNÉ VRSTVY Z TEXTILIE	M2	97,200	97,000	0,200	228,77 Kč	22 333,64 Kč	22 287,69 Kč	45,95 Kč
30	K	574A31	ASFALTOVÝ BETON PRO OBRUSNÉ VRSTVY ACO 8 TL. 40MM	M2	1 502,500	1 444,000	58,500	235,08 Kč	353 207,70 Kč	339 455,52 Kč	13 752,18 Kč
32	K	574C45	ASFALTOVÝ BETON PRO LOŽNÍ VRSTVY ACP 16 TL. 50MM	M2	1 502,500	0,000	1 502,500	300,57 Kč	451 606,43 Kč	0,00 Kč	451 606,43 Kč
34	K	574E66	ASFALTOVÝ BETON PRO PODKLADNÍ VRSTVY ACP 16+, 16S TL. 70MM	M2	593,600	586,000	7,600	356,37 Kč	211 541,23 Kč	208 832,82 Kč	2 708,41 Kč
36	K	574E68	ASFALTOVÝ BETON PRO PODKLADNÍ VRSTVY ACP 22+, 22S TL. 70MM	M2	233,000	227,000	6,000	335,49 Kč	78 169,17 Kč	76 156,23 Kč	2 012,94 Kč
37	K	581151	CEMENTOBETONOVÝ KRYT JEDNOVRSTVÝ NEVYTUŽENÝ TR.L TL. DO 250MM	M2	97,200	97,000	0,200	2 742,46 Kč	266 567,11 Kč	266 018,62 Kč	548,49 Kč
38	K	58221	DLAŽDNĚ KRYTY Z DROBNÝCH KOSTEK DO LOŽE Z KAMENIVA	M2	296,000	281,000	15,000	1 430,67 Kč	423 478,32 Kč	402 018,27 Kč	21 460,05 Kč
39	K	58221R	Rozebrání a předkládní závliv ze žulové dlažby	M2	48,100	48,000	0,100	667,09 Kč	32 087,03 Kč	32 020,32 Kč	66,71 Kč
41	K	582612	KRYTY Z BETON DLAŽDIC SE ZÁMKEM ŠEDÝCH TL 80MM DO LOŽE Z KAM	M2	241,300	234,000	7,300	286,96 Kč	69 726,05 Kč	67 616,64 Kč	2 109,41 Kč
44	K	89712	VPUŠŤ KANALIZAČNÍ ULIČNÍ KOMPLETNÍ Z BETONOVÝCH DÍLCŮ	KUS	28,000	27,000	1,000	12 838,03 Kč	359 484,84 Kč	346 626,81 Kč	12 858,03 Kč
49	K	914311	DOPRAV ZNAČKY ZMENŠ VEL OCEL - DODÁVKA A MONTÁŽ	KUS	15,000	9,000	6,000	1 610,64 Kč	24 159,60 Kč	14 495,76 Kč	9 663,84 Kč
51	K	914923	SLOUPKY A STOJKY DZ Z OCEL TRUBEK DO PATKY DEMONTÁŽ	KUS	16,000	11,000	5,000	323,91 Kč	5 182,56 Kč	3 563,01 Kč	1 619,55 Kč
58	K	917426	CHODNÍKOVÉ OBRUBY Z KAMENNÝCH OBRUBNÍKŮ ŠÍŘ 250MM	M	1 099,000	1 014,000	85,000	2 427,66 Kč	2 667 996,34 Kč	2 461 647,24 Kč	206 351,10 Kč
59	K	917426R	Silniční obruby žulové 250 x 200 mm - osazení (výzisk) do beton. lože s boční opěrkou	M	297,000	291,000	6,000	1 012,48 Kč	300 706,56 Kč	294 631,68 Kč	6 074,88 Kč
65	K	56330	Dodávka drážního šterku	M3	3 934,140	3 182,180	751,960	452,53 Kč	1 780 296,70 Kč	1 440 016,00 Kč	340 280,70 Kč
66	K	162701105	Vodorovné přemislení výkopku nebo sypaniny po suchu na obvyklém dopravním prostředku, bez naložení výkopku, avšak se složením bez rozhrnutí z horniny tř. 1 až 4 na vzdálenost přes 9 000 do 10 000 m	m3	3 934,140	3 182,180	751,960	313,19 Kč	1 232 133,31 Kč	986 626,95 Kč	235 506,35 Kč
67	K	162701109	Vodorovné přemislení výkopku nebo sypaniny po suchu na obvyklém dopravním prostředku, bez naložení výkopku, avšak se složením bez rozhrnutí z horniny tř. 1 až 4 na vzdálenost. Přijatek k ceně za každých dalších i započatých 1 000 m	m3	23 604,840	19 093,080	4 511,760	24,23 Kč	571 945,27 Kč	462 625,33 Kč	109 319,94 Kč
68	K	167101102	Nakládání, skládání a překládání neuhliho výkopku nebo sypaniny nakládání, množství přes 100 m3, z hornin tř. 1 až 4	m3	3 934,140	3 182,180	751,960	66,99 Kč	263 548,04 Kč	213 174,24 Kč	50 373,80 Kč
69	K	171201201	Uložení sypaniny na skládky	m3	3 934,140	3 182,180	751,960	20,01 Kč	78 722,14 Kč	63 875,42 Kč	15 046,72 Kč
70	K	171201211	Poplatek za uložení slávebního odpadu na skládce (skládkovné) zeminy a kameniva zařifněného do Katalogu odpadů, pod kódem 170 504	l	7 081,452	5 727,924	1 353,528	136,71 Kč	968 105,30 Kč	783 064,49 Kč	185 040,81 Kč
								CELKEM:	8 777 554,06 Kč	7 581 802,17 Kč	2 101 755,37 Kč

VÍCEPRÁCE											
PČ	Typ	Kód	Popis	Množství dle SoD + ZL č.16	Množství po změně	rozdílné množství	J.cena [Kč]	celk. cena v SoD + ZL č.16 [Kč]	celk. cena po změně [Kč]	rozdílné celk. ceny [Kč]	
22	K	561431	KAMENIVO ZPEVNĚNÉ CEMENTEM TR 1 TL DO 150MM	5 547,600	5 561,000	13,200	332,10 Kč	1 842 424,38 Kč	1 846 808,10 Kč	4 383,72 Kč	
25	K	56335	VOZOVKOVÉ VRSTVY ZE ŠTĚRKODRTI TL DO 250MM	5 047,600	5 261,000	213,400	281,88 Kč	1 422 817,49 Kč	1 482 970,68 Kč	60 153,19 Kč	
27	K	572123	INFILTRAČNÍ POSTŘÍK Z EMULZE DO 1,0KG/M2	5 217,600	5 246,000	28,400	32,61 Kč	170 145,94 Kč	171 072,06 Kč	926,12 Kč	
28	K	57213	SPOJOVACÍ POSTŘÍK Z EMULZE DO 0,5KG/M2	11 577,100	11 619,000	41,900	22,23 Kč	257 356,93 Kč	258 290,37 Kč	931,44 Kč	
31	K	574234	ASFOALTOVÝ BETON PRO OBRUSNÉ VRSTVY ACO 11+, 11S TL, 40MM	5 217,600	5 288,000	70,400	258,20 Kč	1 347 184,32 Kč	1 385 391,60 Kč	18 177,28 Kč	
33	K	574C56	ASFOALTOVÝ BETON PRO LOŽNÍ VRSTVY ACO 11+, 16S TL, 60MM	4 824,000	4 860,000	36,000	359,14 Kč	1 680 063,36 Kč	1 673 592,40 Kč	12 928,04 Kč	
35	K	574E48	ASFOALTOVÝ BETON PRO PODKLADNÍ VRSTVY ACP 16+, 16S TL, 50MM	4 824,000	4 860,000	36,000	255,28 Kč	1 180 414,72 Kč	1 189 604,80 Kč	9 190,08 Kč	
40	K	582611	KRYTY Z BETON DLAŽDIC SE ZÁMKEM ŠEDÝCH TL 60MM DO LOŽE Z KAM	1 799,000	1 829,000	30,000	226,75 Kč	407 923,25 Kč	414 725,75 Kč	6 802,50 Kč	
42	K	58261A	KRYTY Z BETON DLAŽDIC SE ZÁMKEM BAREV RELIÉF TL 60MM DO LOŽE Z KAM	190,600	203,000	12,400	742,64 Kč	141 547,18 Kč	150 755,92 Kč	9 208,74 Kč	
47	K	914113	DOPRAVNÍ ZNAČKY ZÁKLADNÍ VELIKOSTI OCELOVÉ NEREFLXNÍ - DEMONTÁŽ	16,000	28,000	12,000	264,62 Kč	4 233,92 Kč	7 409,38 Kč	3 175,46 Kč	
48	K	914131	DOPRAVNÍ ZNAČKY ZÁKLADNÍ VELIKOSTI OCELOVÉ FÓJIE TR 2 - DODÁVKA A MONTÁŽ	18,000	23,000	5,000	1 833,01 Kč	32 984,18 Kč	42 159,23 Kč	9 185,05 Kč	
50	K	914921	SLOUPKY A STOJKY DOPRAVNÍCH ZNAČEK Z OCELI TRUBEK DO PATKY - DODÁVKA A MONTÁŽ	22,000	26,000	4,000	2 159,87 Kč	47 517,14 Kč	56 156,62 Kč	8 639,48 Kč	
55	K	917212	ZÁHONOVÉ OBRUBY Z BETONOVÝCH OBRUBNÍKŮ ŠÍŘ 80MM	978,000	1 142,000	164,000	103,87 Kč	101 584,86 Kč	118 619,54 Kč	17 034,68 Kč	
57	K	917425	CHODNÍKOVÉ OBRUBY Z KAMENNÝCH OBRUBNÍKŮ ŠÍŘ 200MM	104,000	189,000	85,000	2 312,58 Kč	240 506,24 Kč	437 073,84 Kč	196 567,60 Kč	
61	K	924911	NÁSTUPIŠTĚ - VODICÍ LINE ŠÍŘKY 0,40 M Z DLAŽDIC S PODELNÝMI DRÁŽKAMI	28,400	30,000	1,600	828,67 Kč	23 534,23 Kč	24 860,10 Kč	1 325,87 Kč	
			NOVÉ POLOŽKY								
71	K	916C3	DOPRAVNÍ MAJAČKY NEPROSVĚTLOVANÉ	0,000	4,000	4,000	15 180,00 Kč	0,00 Kč	60 720,00 Kč	60 720,00 Kč	
72	K	899104112	Osazení poklopů litinových a ocelových včetně rámu pro třídu zařízení D400, E560	0,000	10,000	10,000	1 037,80 Kč	0,00 Kč	10 378,90 Kč	10 378,90 Kč	
73	M	55241001	poklop šachtový DN 800 třída D 400, kruhový s ventilací	0,000	10,000	10,000	5 988,94 Kč	0,00 Kč	59 889,40 Kč	59 889,40 Kč	
74	K	89414211	Osazení betonových nebo železobetonových desek pro šachty desek zakrytových	0,000	1,000	1,000	707,00 Kč	0,00 Kč	707,00 Kč	707,00 Kč	
75	M	PF8.1121851	Deska přechodová TZK-Q.1 120x100x25 typ Q.1	0,000	1,000	1,000	8 156,24 Kč	0,00 Kč	8 156,24 Kč	8 156,24 Kč	
76	K	915491211	Osazení vodícího proužku z betonových prefabrikovaných desek tl. do 120 mm do lože z cementové malty tl. 20 mm, s vyplněním a zařízením spár cementovou maltou s podkladní vrstvou z betonu prostého tl. 50 až 100 mm šířka proužku 250 mm	0,000	198,000	198,000	121,00 Kč	0,00 Kč	19 118,00 Kč	19 118,00 Kč	
77	M	39345021	dražba tvar žverec betonová 200x200x60mm přírodní	0,000	32,232	32,232	393,00 Kč	0,00 Kč	12 667,18 Kč	12 667,18 Kč	
								CELKEM:	8 880 850,14 Kč	9 411 095,09 Kč	530 244,95 Kč


NÁKLADY NA ZMĚNU BEZ DPH [VÍCEPRÁCE - MĚNĚPRÁCE] [Kč]: 1 571 510,42 Kč
 CELKOVÝ ROZDÍL MĚNĚPRÁCI A VÍCEPRÁCI OPROTI SoD CELKEM [Kč]: 2 632 000,32 Kč



datum

17.2.23

22.2.23



za zhotovitele:

za TDS:

ROZDÍLOVÝ SOUČIS PRACI

Stavba

Prč. Typ	Kód	Název	Popis	MJ	Množstvo	Množstva Z. (± 1%)	SO00 + Z. (± 1%)	Množstvo R03	CZ Stavba
Naklady soupisu celtem									
0 HŠV									
Práce a oddielky HŠV									
0									
0									




PČ Typ	Kód	Popis	MJ	Invizibilní	Množství ZL č.18	900 + ZL č.16

PŘEDAVACÍ PROTOKOL č. 311/155/2020

BRICHTA
geodetická kancelář

Ing. Tomáš Brichta - Výkon zeměměřických činností,
Stavajská 402, 330 08 Zruč-Senec, IČO 453 95 047
provozovna: Vřesova 650, 330 08 Zruč-Senec, geoplzen@geoplzen.cz

Akce: **REKONSTRUKCE VOZOVNY SLOVANY Plzeň, Slovanská alej 35**

 Společnost Vozovna Slovany společnosti  Metrostav a. s. a BERGFBR BOHEMIA a. s.  TSS GRADE, a. s.	staveniště: Vozovna Slovany k.ú.: Plzeň, Hradiště u Plzně obec: Plzeň okres: Plzeň město Kraj: Plzeňský Souřadnicový systém: S-JTSK Výškový systém: Bpv Polohové a výškové připojení: Na body vytyčovací sítě stavby (VSS)
	Objednavatel: BERGFBR BOHEMIA a. s. Klatovská 410/167 321 00 Plzeň Projektant: Společnost MP + MMD – Vozovna Slovany společnosti MFTRO PROJEKT Praha a s. a Molt MacDonald CZ, spol. s r.o.

Použité podklady:

Ornatení (stabilizace) měřených – vytyčených bodů Viz seznam souřadnic

Použité přístroje: Trimble S9 s příslušenstvím

Přesnost měření: 3. třída přesnosti

Použité SW: MSt. v.8, Grama v.8, Survey Controller SW. 12.50

Datum měření: červenec 2021 – prosinec 2022

Popis prací:

Během července 2021 až prosince 2022 bylo provedeno zaměření skutečného provedení stavby SO SLA 13 Komunikace a chodníky na stavbě Rekonstrukce vozovny Slovany Plzeň, Slovanská alej 35

Zaměření bylo provedeno polární metodou s trigonometrickým určením výšek s připojením na body vytyčovací sítě stavby (VSS)

Dokumentace ZSPS SO SLA 13 byla vydána v protokolu 314/155/2020.

Ve výkresu zaměření skutečného provedení stavby byly odečteny délky obrub podle jejich typu a plochy vrstev komunikací. Odečtené délky a plochy jsou uvedeny v příložených náčrtech.

Přílohy: Seznam souřadnic
Náčrty

Poznámka: Výpočetní protokoly jsou uloženy v elektronickém archivu zhotovitele.

Vyhotovil(a) a předal(a) dne:	Za objednatele převzal(a) dne:	Ověřil ÚOZI
	<p>podpis:</p> 	
		č.e.v.o.: 1035/2023 dne: 21.2.2023

Ná eřirození a přesnosti odpovídá právní předpisům a podmínkám p. senně dohodnutým s objednavatelem.

Seznam souřadnic

Akce: REKONSTRUKCE VOZOVNY SLOVANY Píseň, Slovanská alej 35
 Protokol: 311/155/2020
 Souřadnicový systém: S-JTSK
 Výškový systém: Bpv

Výchozí body

číslo bodu	Y (m)	X (m)	Z (m)	popis
6001	820860 157	1072307 148	344 660	bed V55
6002	820906 057	1072330 761	345 213	bed V55
6004	820737 363	1072345 295	344 888	noc V55
6005	820737 324	1072345 246	344 926	noc V55
6006	820639 582	1072307 171	344 512	hca V55
6007	820576 280	1072337 911	343 928	bed V55
6008	820558 283	1072348 937	344 432	bed V55
6009	820506 952	1072324 383	344 393	tea V55
6021	820455 975	1072344 260	344 385	tea V55
6022	820540 377	1072349 170	346 463	tea V55
6023	820513 478	1072374 340	346 344	tea V55
6024	820620 272	1072368 370	342 415	ccc V55
6025	820685 662	1072397 072	344 813	ccc V55
6047	820108 005	1072348 838	346 093	ccc V55
6070	820461 470	1072387 022	344 513	ccc V55

Podrobné body

číslo bodu	Y (m)	X (m)	Z (m)	popis
3140001	820839 074	1072360 473	342 340	Obruka
3140002	820838 981	1072364 161	342 312	Obruka
3140003	820836 732	1072356 015	342 363	Obruka
3140004	820836 185	1072357 818	342 390	Obruka
3140005	820831 630	1072352 183	342 239	Obruka
3140006	820831 574	1072352 196	342 233	Obruka
3140007	820831 645	1072351 517	342 236	Obruka
3140008	820831 719	1072351 122	342 226	Obruka
3140010	820829 159	1072352 594	342 238	beton
3140011	820829 112	1072352 787	342 371	Obruka
3140012	820829 282	1072353 358	342 235	beton
3140013	820829 334	1072356 603	342 359	Obruka
3140014	820829 028	1072356 794	342 494	Obruka
3140015	820829 086	1072359 317	342 564	Obruka
3140016	820829 440	1072359 484	342 373	Obruka
3140018	820829 487	1072365 236	342 385	Obruka
3140020	820829 787	1072370 595	342 611	Obruka
3140021	820829 645	1072370 397	342 433	Obruka
3140022	820829 337	1072364 729	342 439	Obruka
3140023	820829 752	1072364 522	342 629	Obruka
3140024	820820 263	1072364 984	342 575	Obruka
3140025	820820 367	1072364 729	342 425	Obruka
3140026	820820 857	1072356 581	342 333	beton
3140027	820820 677	1072355 519	342 386	Obruka
3140028	820820 588	1072355 304	342 559	Obruka
3140029	820820 643	1072355 586	342 580	Obruka
3140030	820820 755	1072355 793	342 892	Obruka
3140032	820820 808	1072361 841	342 895	Obruka
3140033	820820 746	1072361 646	342 865	Obruka
3140034	820799 454	1072363 208	342 868	Obruka
3140035	820799 538	1072363 404	342 844	Obruka
3140036	820800 333	1072366 034	342 818	beton
3140037	820797 838	1072364 419	342 844	Obruka
3140038	820797 720	1072364 242	342 810	Obruka
3140039	820798 401	1072366 436	342 848	Obruka
3140040	820798 267	1072366 242	342 810	Obruka
3140041	820793 330	1072367 337	342 848	Obruka
3140042	820793 055	1072367 039	342 607	Obruka
3140043	820789 607	1072369 520	342 829	beton
3140044	820789 441	1072369 529	342 828	Obruka
3140045	820789 307	1072369 250	342 804	Obruka
3140046	820807 384	1072368 928	342 818	Obruka
3140047	820807 470	1072368 166	342 825	Obruka
3140048	820808 376	1072370 126	342 835	Obruka
3140049	820808 363	1072370 366	342 844	Obruka
3140050	820808 062	1072368 929	342 811	Obruka
3140051	820797 678	1072364 207	342 837	Obruka
3140052	820796 349	1072371 420	342 852	Obruka
3140053	820796 471	1072371 656	342 844	Obruka
3140054	820795 503	1072372 053	342 837	Obruka
3140055	820795 404	1072372 795	342 854	Obruka
3140056	820795 061	1072372 046	342 846	Obruka
3140057	820795 184	1072372 231	342 817	Obruka
3140058	820795 063	1072372 447	342 817	Obruka
3140059	820794 824	1072372 376	342 821	Obruka
3140060	820794 776	1072372 810	342 844	Obruka
3140061	820795 022	1072372 739	342 824	Obruka
3140062	820795 056	1072373 038	342 818	Obruka
3140063	820794 852	1072373 143	342 848	Obruka
3140064	820803 556	1072371 932	342 847	Obruka
3140065	820803 480	1072371 728	342 840	Obruka
3140066	820803 948	1072372 246	342 870	Obruka
3140067	820800 924	1072372 225	342 869	Obruka
3140068	820803 065	1072372 440	342 851	Obruka
3140069	820797 430	1072373 922	342 871	Obruka
3140070	820797 343	1072373 673	342 887	Obruka
3140071	820796 389	1072374 043	342 826	Obruka
3140072	820796 472	1072374 295	342 879	Obruka
3140073	820796 068	1072374 389	342 879	Obruka
3140074	820796 093	1072374 136	342 829	Obruka
3140075	820795 285	1072374 080	342 829	Obruka
3140076	820795 308	1072374 335	342 894	Obruka
3140077	820795 387	1072374 604	342 896	Obruka
3140078	820795 521	1072373 944	342 831	Obruka
3140079	820795 320	1072373 444	342 830	Obruka
3140080	820795 252	1072373 433	342 889	Obruka
3140081	820805 855	1072377 647	342 874	Obruka
3140082	820805 436	1072377 920	342 868	Obruka
3140083	820803 852	1072379 270	342 619	Obruka
3140084	820803 854	1072379 322	342 608	Obruka
3140085	820803 765	1072379 080	342 592	Obruka
3140086	820800 084	1072380 576	342 632	Obruka
3140087	820800 391	1072380 388	342 652	Obruka
3140088	820786 401	1072471 126	342 491	Obruka
3140089	820786 286	1072470 900	342 600	Obruka
3140090	820784 236	1072471 811	342 604	Obruka
3140091	820784 230	1072472 064	342 496	Obruka
3140092	820782 845	1072472 518	342 502	Obruka
3140093	820782 758	1072472 169	342 632	Obruka
3140095	820779 240	1072474 647	342 538	Obruka

číslo bodu	Y (m)	X (m)	Z (m)	papís
3140096	820779 100	1071773 246	342 631	Dbruba
3140097	820777 042	1071773 616	342 636	Dbruba
3140098	820777 094	1071773 878	342 579	Dbruba
3140099	820774 674	1071724 166	342 536	Dbruba
3140100	820774 618	1071771 914	342 450	Dbruba
3140101	820772 130	1072334 032	342 474	Dbruba
3140102	820772 136	1072324 243	342 559	Dbruba
3140103	820769 644	1072324 153	342 586	Dbruba
3140104	820769 667	1072323 912	342 503	Dbruba
3140105	820766 006	1072321 445	342 233	Dbruba
3140106	820765 958	1072321 734	342 423	Dbruba
3140108	820760 571	1072322 648	342 442	Dbruba
3140109	820760 632	1072321 449	342 298	Dbruba
3140110	820758 046	1072321 725	342 423	Dbruba
3140111	820757 996	1072321 042	342 302	Dbruba
3140113	820755 614	1072321 312	342 212	Dbruba
3140114	820755 709	1072321 059	342 445	Dbruba
3140117	820746 817	1071368 036	342 855	Dbruba
3140118	820746 899	1072362 640	342 925	Dbruba
3140119	820745 818	1072362 363	342 952	Dbruba
3140120	820745 710	1072362 531	342 862	Dbruba
3140121	820744 673	1072366 922	342 884	Dbruba
3140122	820744 807	1072366 722	342 949	Dbruba
3140123	820743 899	1072366 034	343 008	Dbruba
3140124	820743 715	1072366 232	342 860	Dbruba
3140125	820742 875	1072365 242	342 850	Dbruba
3140126	820743 074	1072365 229	343 010	Dbruba
3140127	820742 160	1072364 522	342 898	Dbruba
3140128	820742 346	1072364 226	343 011	Dbruba
3140129	820741 840	1072364 042	342 894	Dbruba
3140130	820742 034	1072363 420	342 917	Dbruba
3140135	820743 150	1072357 920	342 464	Dbruba
3140136	820743 139	1072357 645	342 042	Dbruba
3140137	820741 858	1072357 604	342 056	Dbruba
3140138	820741 822	1072357 442	342 041	Dbruba
3140139	820740 945	1072357 652	342 028	Dbruba
3140140	820741 014	1072357 422	342 043	Dbruba
3140141	820740 172	1072357 244	342 025	Dbruba
3140142	820740 083	1072357 282	342 918	Dbruba
3140143	820740 806	1072344 505	342 668	Dbruba
3140144	820740 968	1072344 285	342 727	Dbruba
3140145	820743 139	1072356 251	342 862	Dbruba
3140146	820743 021	1072356 244	342 744	Dbruba
3140147	820740 806	1072344 221	342 780	Dbruba
3140148	820740 609	1072344 240	342 669	Dbruba
3140150	820743 686	1072344 440	342 432	Dbruba
3140151	820743 792	1072344 425	342 647	Dbruba
3140152	820743 988	1072344 428	342 650	Dbruba
3140153	820744 088	1072344 411	342 540	Dbruba
3140154	820744 284	1072344 242	342 425	Dbruba
3140155	820744 380	1072344 467	342 643	Dbruba
3140156	820744 264	1072344 424	342 644	Dbruba
3140157	820744 023	1072344 467	342 532	Dbruba
3140159	820743 165	1072344 442	342 527	Dbruba
3140160	820743 270	1072344 402	342 626	Dbruba
3140161	820743 443	1072344 428	342 627	Dbruba
3140162	820743 571	1072344 422	342 528	Dbruba
3140163	820743 779	1072344 200	342 558	Dbruba
3140164	820743 879	1072343 867	342 627	Dbruba
3140165	820743 732	1072343 446	342 629	Dbruba
3140166	820743 517	1072343 749	342 528	Dbruba
3140168	820744 428	1072343 449	342 424	Dbruba
3140169	820742 730	1072343 220	342 542	Dbruba
3140170	820744 290	1072343 204	342 554	Dbruba
3140171	820744 029	1072343 420	342 452	Dbruba
3140172	820744 224	1072343 892	342 430	Dbruba
3140173	820744 321	1072343 687	342 522	Dbruba
3140174	820744 181	1072343 510	342 525	Dbruba
3140175	820744 989	1072343 605	342 424	Dbruba
3140177	820740 215	1072343 226	342 222	Dbruba
3140178	820740 192	1072343 002	342 424	Dbruba
3140179	820740 384	1072343 015	342 424	Dbruba
3140180	820740 506	1072343 222	342 222	Dbruba
3140181	820742 875	1072298 548	342 440	Dbruba
3140182	820742 976	1072298 325	342 524	Dbruba
3140183	820742 512	1072298 229	342 582	Dbruba
3140184	820742 431	1072298 369	342 472	Dbruba
3140185	820741 658	1072298 875	342 485	Dbruba
3140186	820741 840	1072298 690	342 404	Dbruba
3140187	820741 353	1072298 086	342 612	Dbruba
3140188	820741 232	1072298 275	342 500	Dbruba
3140189	820740 862	1072298 283	342 527	Dbruba
3140190	820741 118	1072298 262	342 624	Dbruba
3140191	820741 127	1072298 572	342 556	Dbruba
3140192	820740 894	1072298 542	342 526	Dbruba
3140193	820555 380	1072286 164	342 552	Dbruba
3140194	820555 246	1072286 942	342 582	Dbruba
3140195	820553 747	1072286 993	342 549	Dbruba
3140196	820553 342	1072287 219	342 522	Dbruba
3140197	820552 238	1072287 626	342 526	Dbruba
3140198	820552 121	1072287 352	342 524	Dbruba
3140199	820551 071	1072287 668	342 602	Dbruba
3140200	820551 092	1072287 924	342 502	Dbruba
3140201	820549 874	1072288 026	342 486	Dbruba
3140202	820549 887	1072287 772	342 586	Dbruba
3140203	820548 707	1072287 739	342 572	Dbruba
3140204	820548 677	1072288 012	342 466	Dbruba
3140205	820547 487	1072287 825	342 422	Dbruba
3140206	820547 544	1072287 588	342 552	Dbruba
3140207	820546 423	1072287 542	342 428	Dbruba
3140208	820546 134	1072287 090	342 296	Dbruba
3140209	820546 220	1072286 832	342 509	Dbruba
3140210	820546 535	1072286 959	342 515	Dbruba
3140211	820546 574	1072287 167	342 225	Dbruba
3140212	820546 411	1072287 922	342 329	Dbruba
3140213	820546 928	1072287 622	342 340	Dbruba
3140214	820546 855	1072287 842	342 222	Dbruba
3140215	820546 481	1072287 627	342 224	Dbruba
3140216	820546 479	1072287 827	342 256	Dbruba
3140217	820546 926	1072287 224	342 228	Dbruba
3140218	820546 800	1072287 283	342 205	Dbruba
3140219	820546 022	1072287 294	342 217	Dbruba
3140220	820546 145	1072287 552	342 224	Dbruba

číslo bodu	Y (m)	X (m)	Z (m)	popis
